
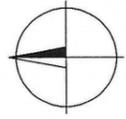


LEGENDA ČIAR A OZNAČENÍ

	podklad katastrálnej mapy
	gravitačné kanalizačné potrubie v obci Trstená na Ostrove
	kanalizačná čerpacia stanica
	výtlačné kanalizačné potrubie v obci Trstená na Ostrove
	kanalizačné potrubie v obci Baka / Jurová / Horný Bar

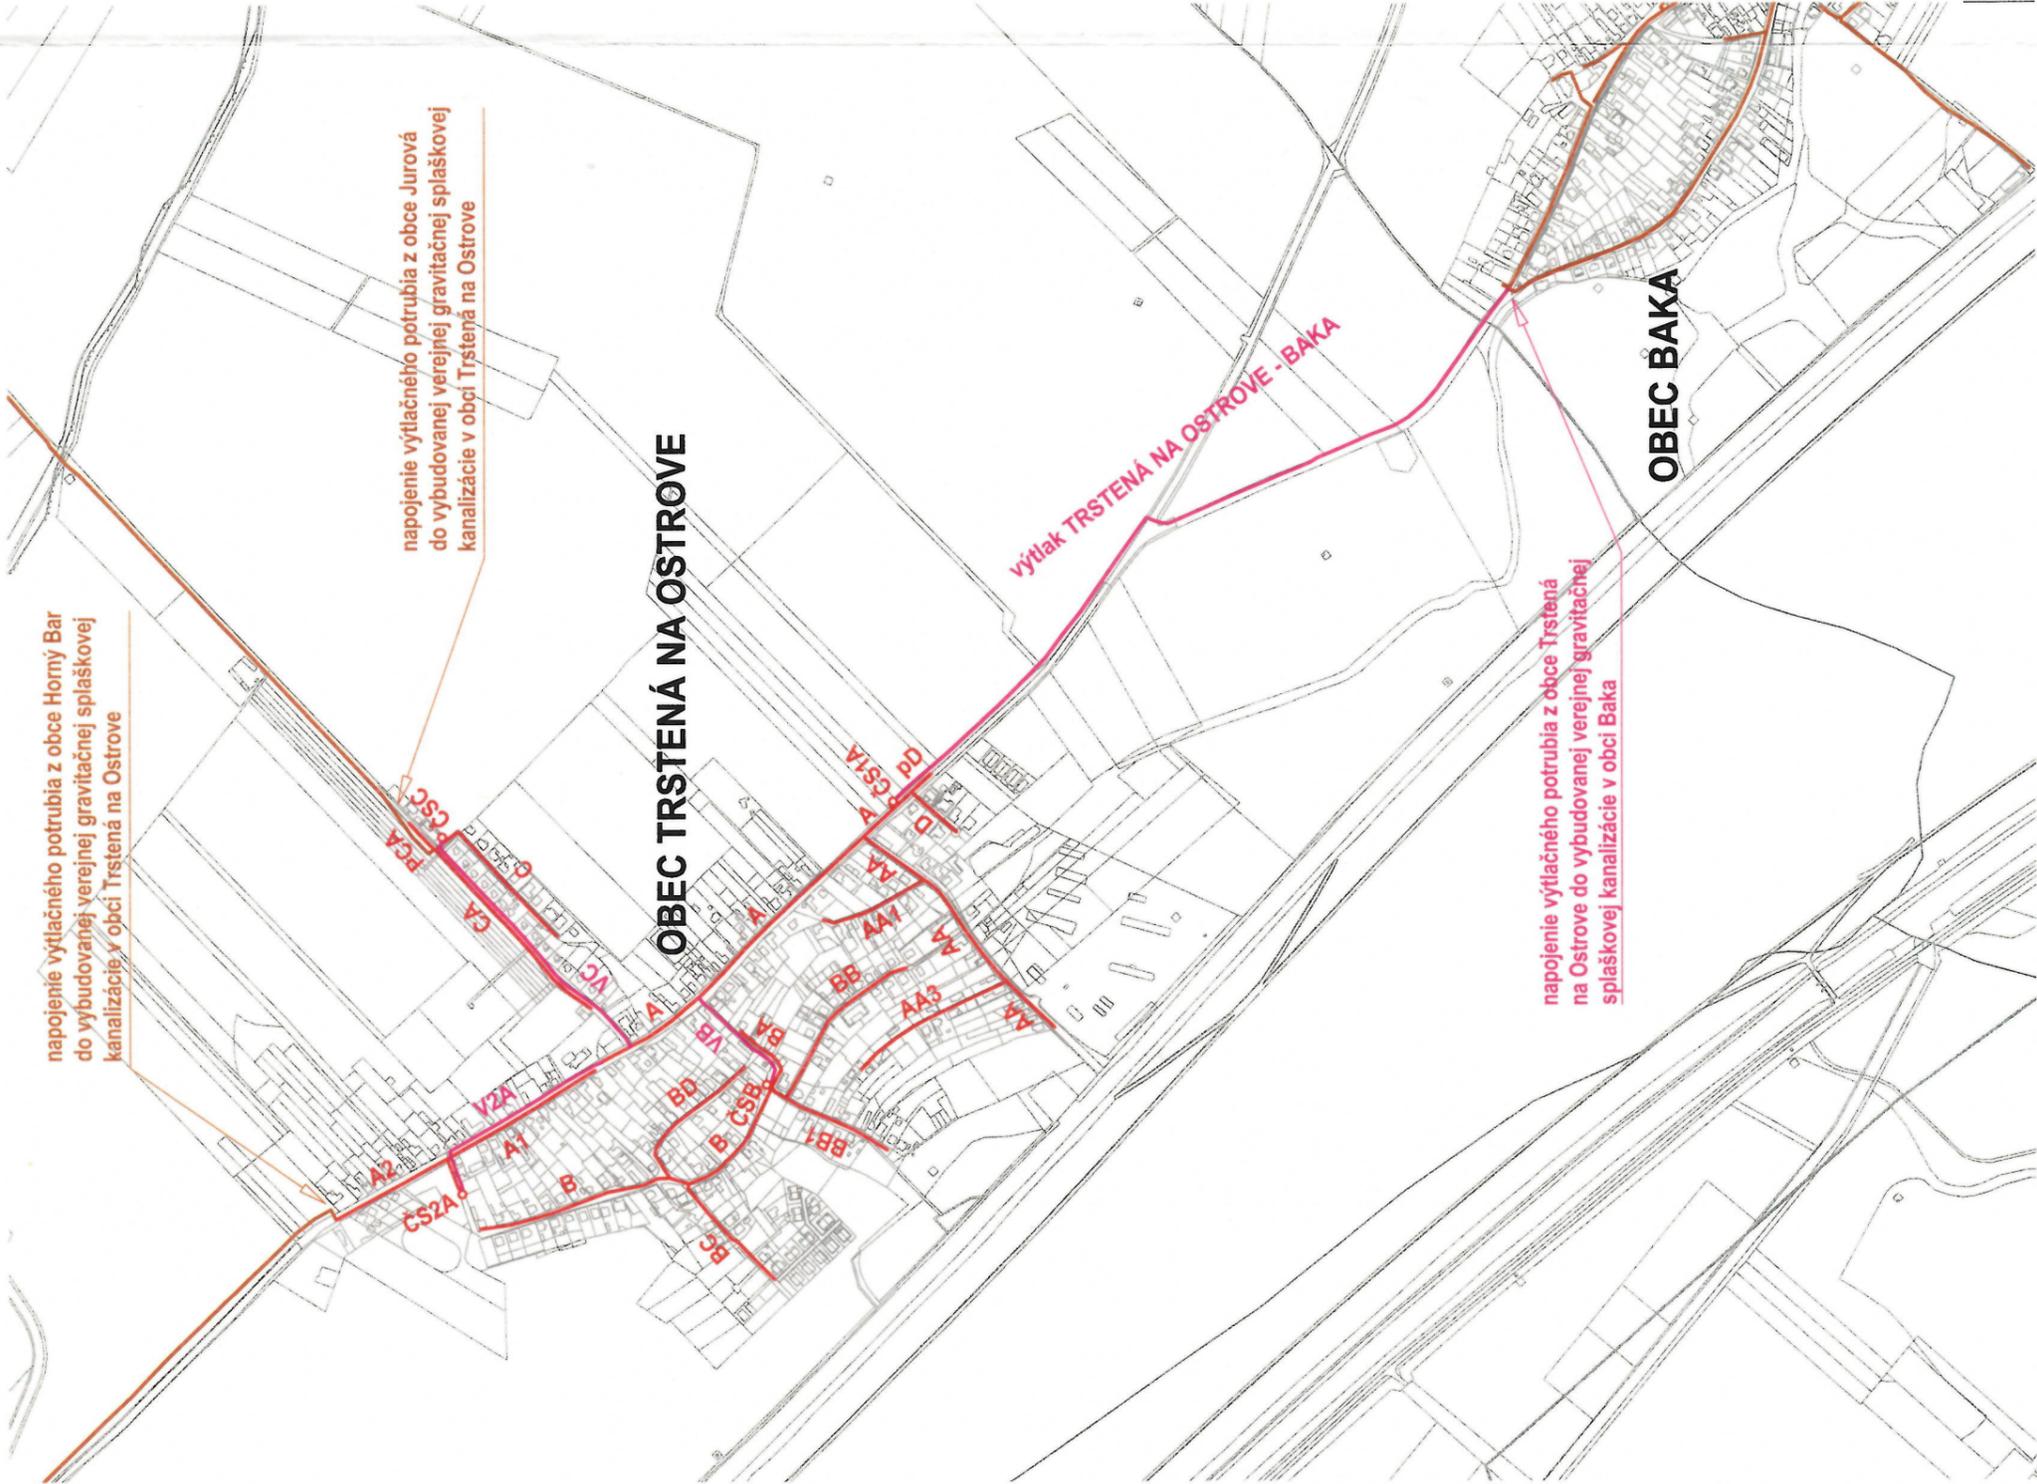

POZNÁMKA

- SÚRADNICOVÝ SYSTÉM S-JTSK
- VÝŠKOVÝ SYSTÉM BALT p.v.
- KATASTRÁLNE ÚZEMIE TRSTENÁ NA OSTROVE, BAKA



3



Financovaný Európskou úniou



PROGRAM SLOVENSKO
MINISTERSTVO ŽIVOTNÉHO PROSTREDIA SLOVENSKEJ REPUBLIKY



PROJEKT SKUTOČNÉHO VYHOTOVENIA

Zhotoviteľ:		Skupina dodávateľov FERMONT - VSEP Gabčíkovo - ČOV			
Zodpovedný projektant:	Ing. Boris Pomothy	Vypracoval:	Ing. Nicole Jarová, Jana Váradyová	Kontroloval:	Ing. Peter Pomothy
Objednávateľ:	Západoslovenská vodárenská spoločnosť, a.s.				
Projekt:	Žitný ostrov - región Gabčíkovo - odvedenie a čistenie odpadových vôd				
Stavba:	Kanalizácia Trstená na Ostrove				
Názov prílohy:	Prehľadná Situácia				
Miesto:	Trstená na Ostrove	Formát:	2xA4		
Dátum:	09/2024	Stupeň:	PSV		
Č. výkresu:	2607-51-12	Mierka:	Číslo prílohy		
1:10 000			2.		