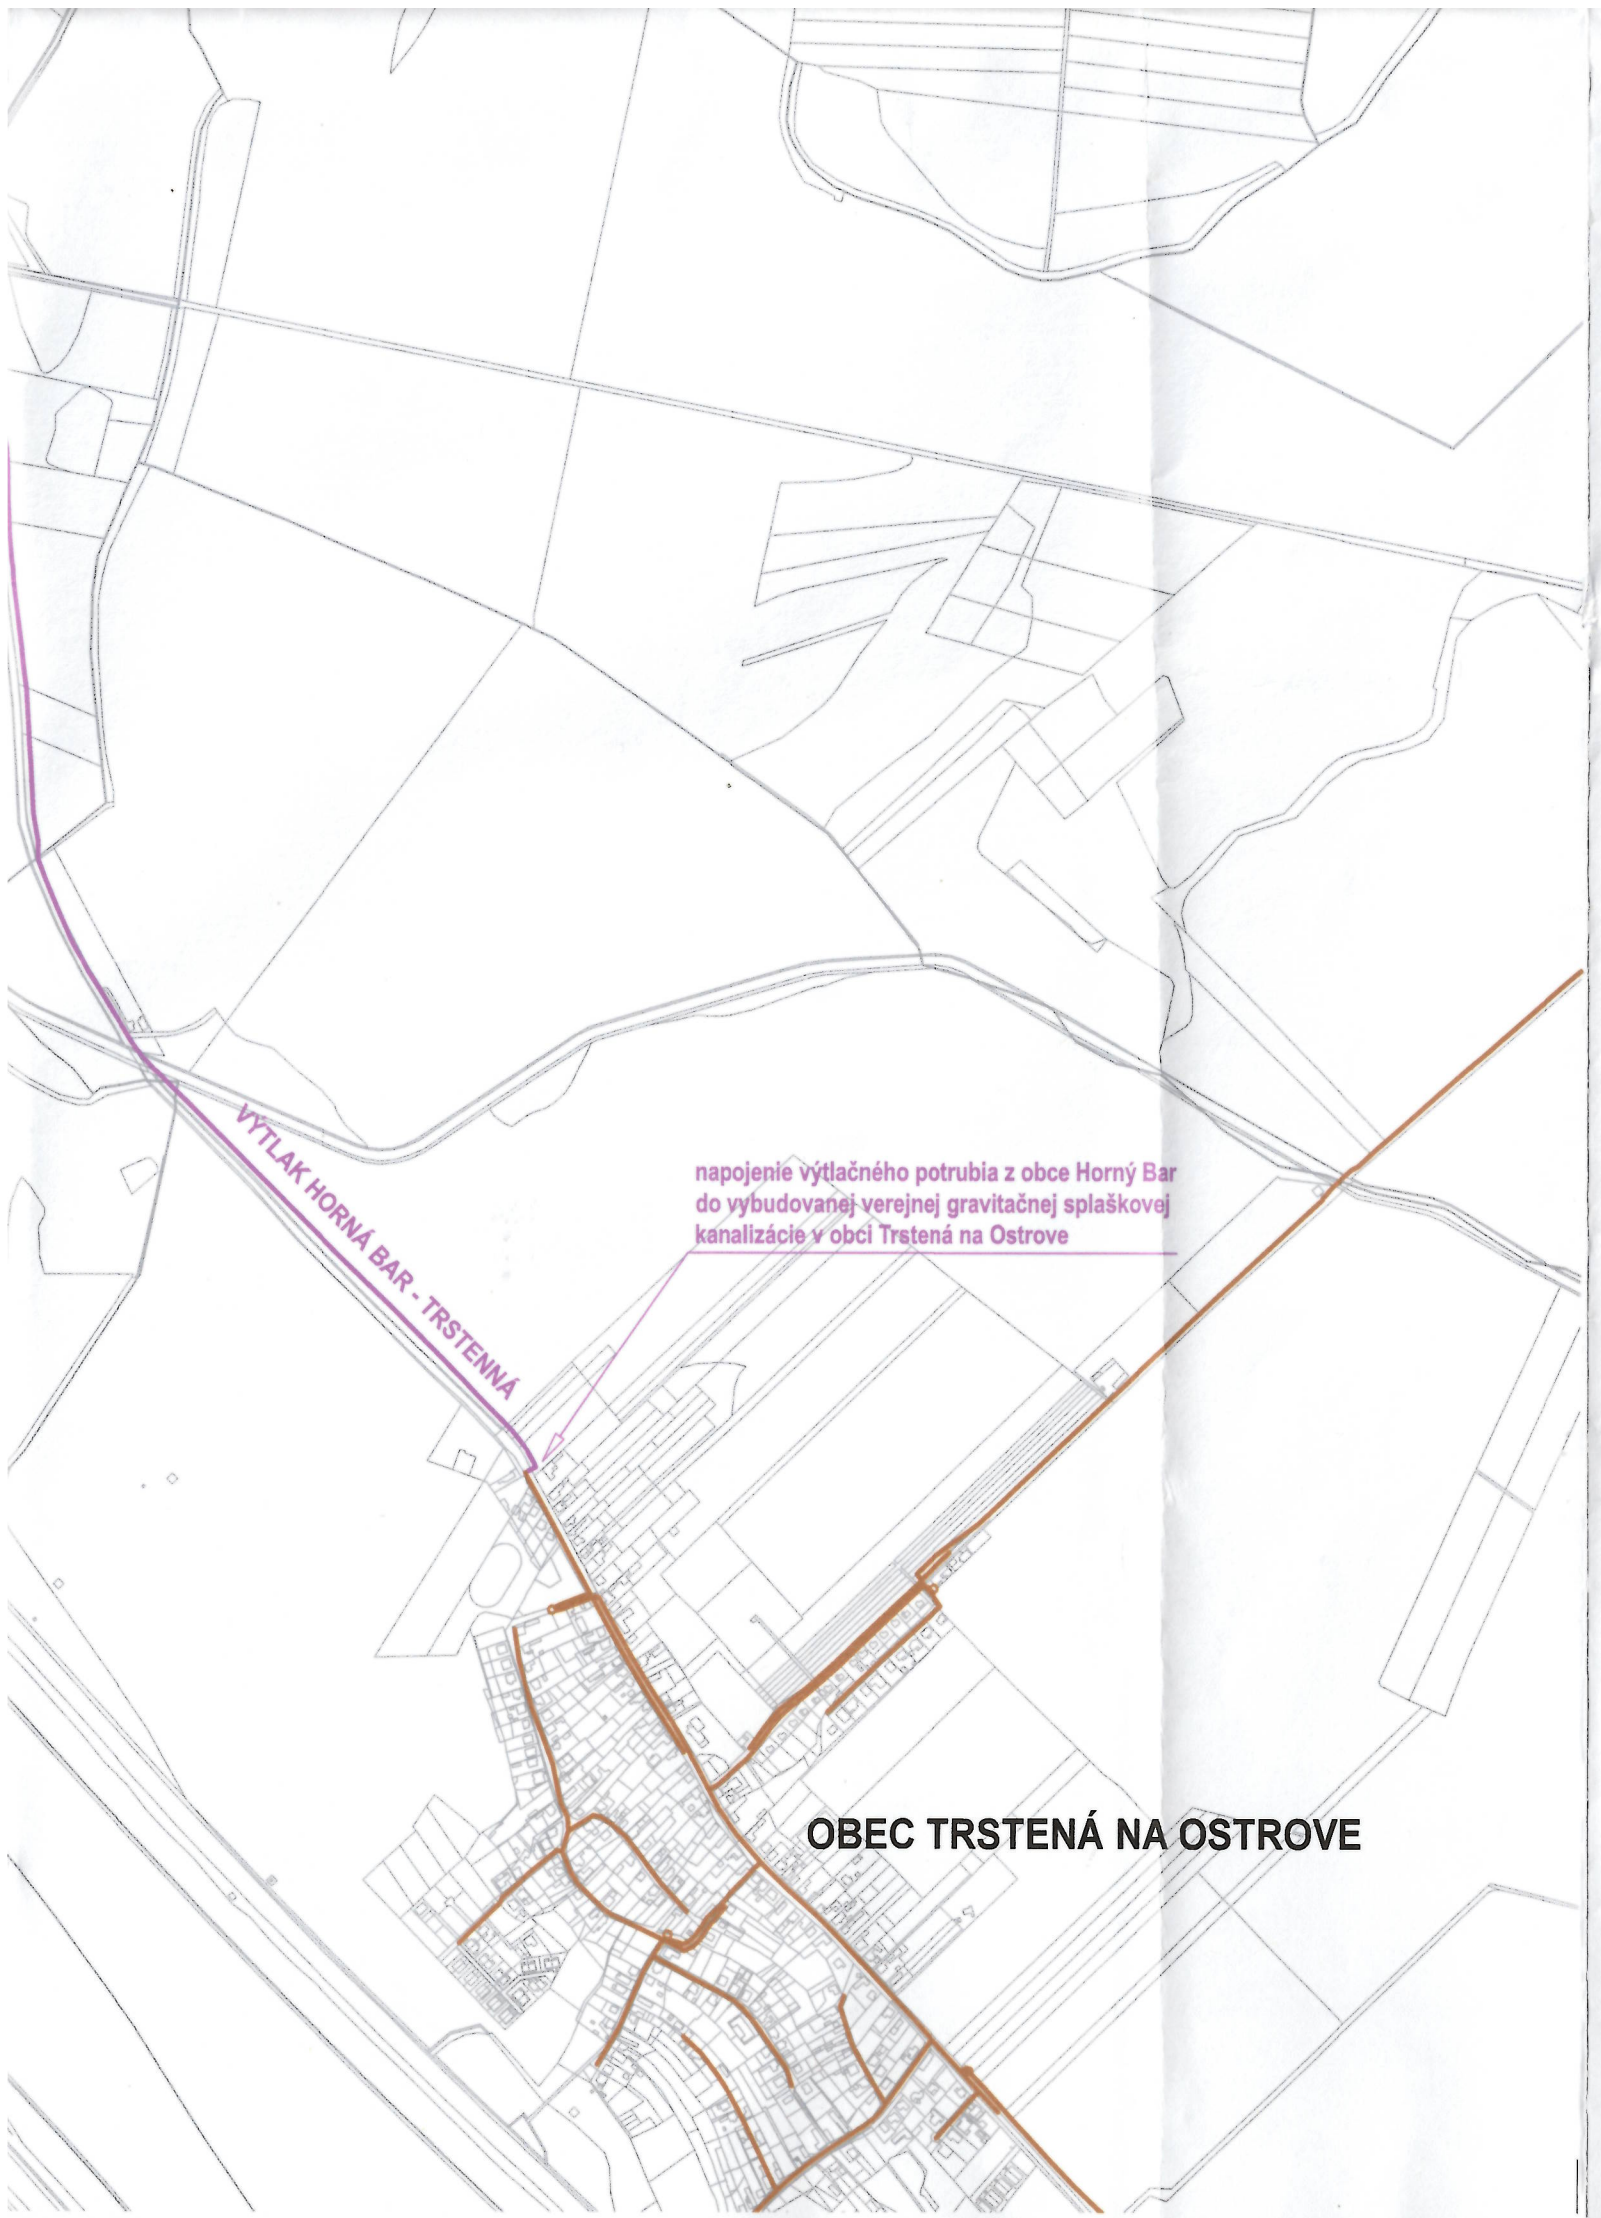

LEGENDA ČIAR A OZNAČENÍ

- podklad katastrálnej mapy
- gravitačné kanalizačné potrubie v obci Horný Bar
- ČS1 — kanalizačná čerpacia stanica
- výtlačné kanalizačné potrubie v obci Horný Bar
- kanalizačné potrubie v obci Trstená na Ostrove

POZNÁMKA

- SÚRADNICOVÝ SYSTÉM S-JTSK
- VÝŠKOVÝ SYSTÉM BALT p.v.
- KATASTRÁLNE ÚZEMIE HORNÝ BAR, ŠUĽANY, TRSTENÁ NA OSTROVE

Ing. Boris POMOTHY autorizovaný stavebný inžinier 6474 * A2 Komplexná architektonická a inžinierske služby

3

Financovaný Európskou úniou | PROGRAM SLOVENSKO | MINISTERSTVO ŽIVOTNÉHO PROSTREDIA SLOVENSKEJ REPUBLIKY | ZsVS

PROJEKT SKUTOČNÉHO VYHOTOVENIA

Zhotoviteľ:	FERRMONT	Skupina dodávateľov FERRMONT - VSEP Gabčíkovo - ČOV	VS ep
Zodpovedný projektant: Ing. Boris Pomothy	Vypracoval: Ing. Boris Pomothy		Kontroloval: Ing. Peter Pomothy
Objednávateľ: Západoslovenská vodárenská spoločnosť, a.s.		Miesto:	Horný Bar
Projekt : Žitný ostrov - región Gabčíkovo - odvedenie a čistenie odpadových vôd		Formát	8xA4
		Dátum	09/2024
		Stupeň	PSV
Stavba : Horný Bar - kanalizácia		Č. výkresu	2607-51-12
		Mierka	Číslo prílohy
Názov prílohy: Prehľadná Situácia		1:10 000	2.

CSA-1
A-1-2
A-1
A-1-1
A-1
A-V
ČS14
A-2
A-V
C
C-1
C
ČSC 3
VÝTLAK HORNÁ BAR - TRSTENNÁ
VÝTLAK HORNÁ BAR - TRSTENNÁ
napojenie výtlačného potrubia z obce Horný
do vybudovanej verejnej gravitačnej splaško
kanalizácie v obci Trstená na Ostrove
OBEC TRSTENÁ N

ČASŤ ŠUĽANY

OBEC HORNÝ BAR

VÝTLAK HORNÁ BAR - TRSTENNÁ